



川並加圧ポンプ所  
送水ポンプ更新、送水流量計設置図

S=1:20


平面図

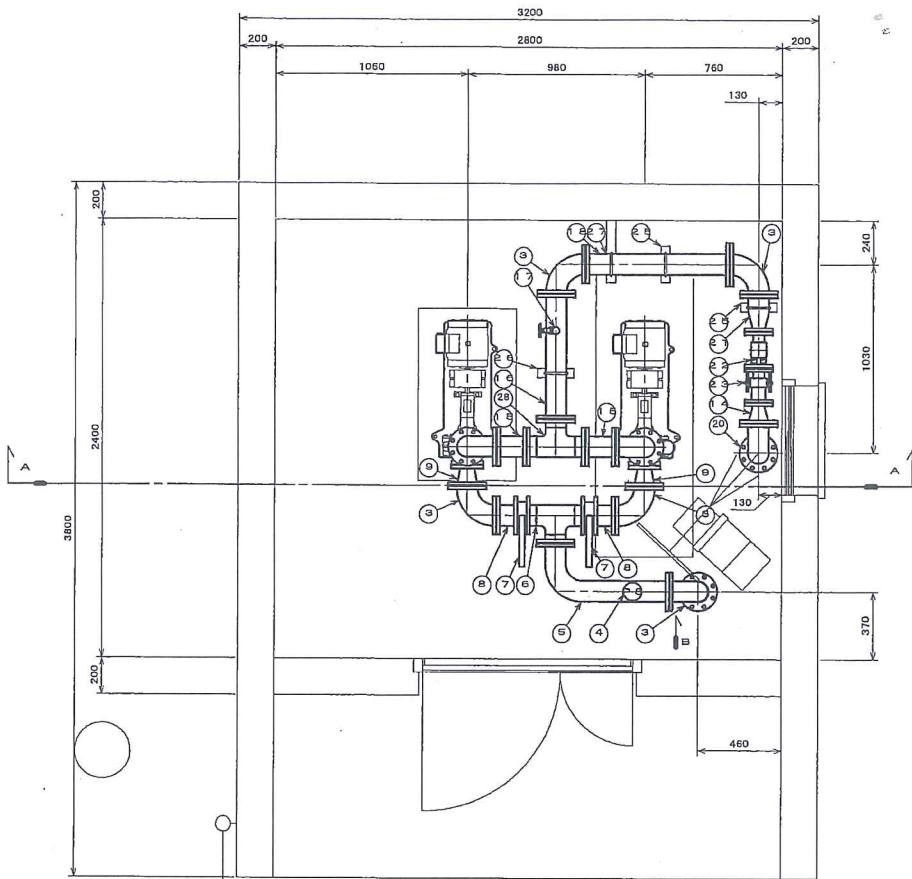

A-A断面図

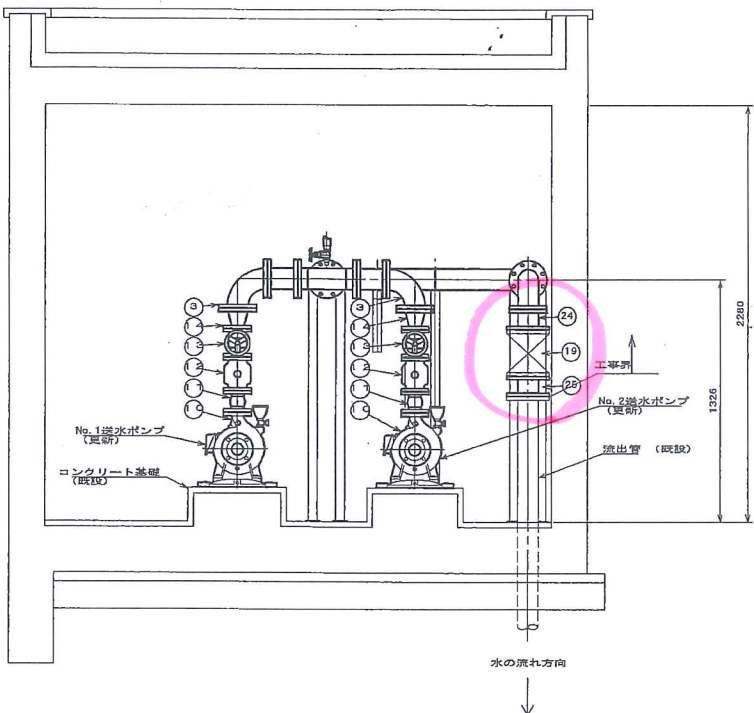

B部分投影図

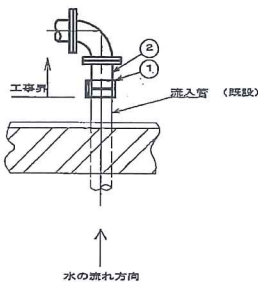

凡 例

番号	名称	口径	形状	材質	フランジ・継手等	数量	備考
1	ストラブカップリング	100A		SUS		1	
2	1F短管	100A	150L	SUS	JIS10K	1	
3	2F曲管	100A	160L160L	SUS	JIS10K	7	
4	流入圧カスイッチ				R 3/8	1	圧力設定範囲0.1~1.0MPa、継手など含む
5	2F曲管	100A	612L*198L	SUS	JIS10K	1	20Aソケット付 (SUS Rc3/4)
6	3FT字管	100A	160H160L160L	SUS	JIS10K	2	
7	バタフライ弁	100A		SUS	JIS10K	2	ウエハ
8	2F短管	100A	120L	SUS	JIS10K	2	
9	2F偏心異径管	100A65A	115L	SUS	JIS10K	2	
10	送水ポンプ	65A50A	65A*50A*0.36m3/min*20H*3.7kw	CAC	JIS10K	2	通流計、圧力計、継手及び配管等含む
11	球形フレキ	50A			JIS10K	2	
12	逆止弁	50A		NC	JIS10K	2	鉛筒式
13	仕切弁	50A		NC	JIS10K	2	
14	2F異径管	50A100A	117L	SUS	JIS10K	3	
15	2F短管	100A	175L	SUS	JIS10K	2	
16	2F短管	100A	684L	SUS	JIS10K	1	15Aソケット付 (SUS Rc1/2)
17	空気抜き弁	15A		SUS	R 1/2	1	継手、配管等含む
18	2F短管	100A	789L	SUS	JIS10K	1	
19	吐出電動仕切弁 (移設)	100A		FCD	上水	1	
20	2F曲管	100A	160L160L	SUS	JIS10K上水	1	
21	2F異径管	100A50A	223L	SUS	JIS10K	1	
22	送水流量計	50A	200L	SUS	JIS10K	1	電磁式
23	伸縮管	50A	185L	SUS	JIS10K	1	
24	2F短管	100A	88L	SUS	JIS10K上水	1	
25	2F短管	100A	93L	SUS	上水	1	
26	配管架台	100A用	50L50L4t	SUS		3	
27	配管架台	100A用	50L50L4t	SUS		1	
28	3FT字管	100A	160L160L210H	SUS	JIS10K	1	

注記) 配管はSUS304・Sch20を使用する。  
各寸法は参考値とし、現場の状況に合わせて施工を行うものとする。

年度	平成24年度	竣工図	図番	074	校の内
事業主体名	滋賀県長浜市余呉町	給	1:20		
事業名	余呉町水道	尺			
図面名称	川並加圧ポンプ所 送水ポンプ更新、送水流量計設置図	原	改	設	計
長 浜 市					